


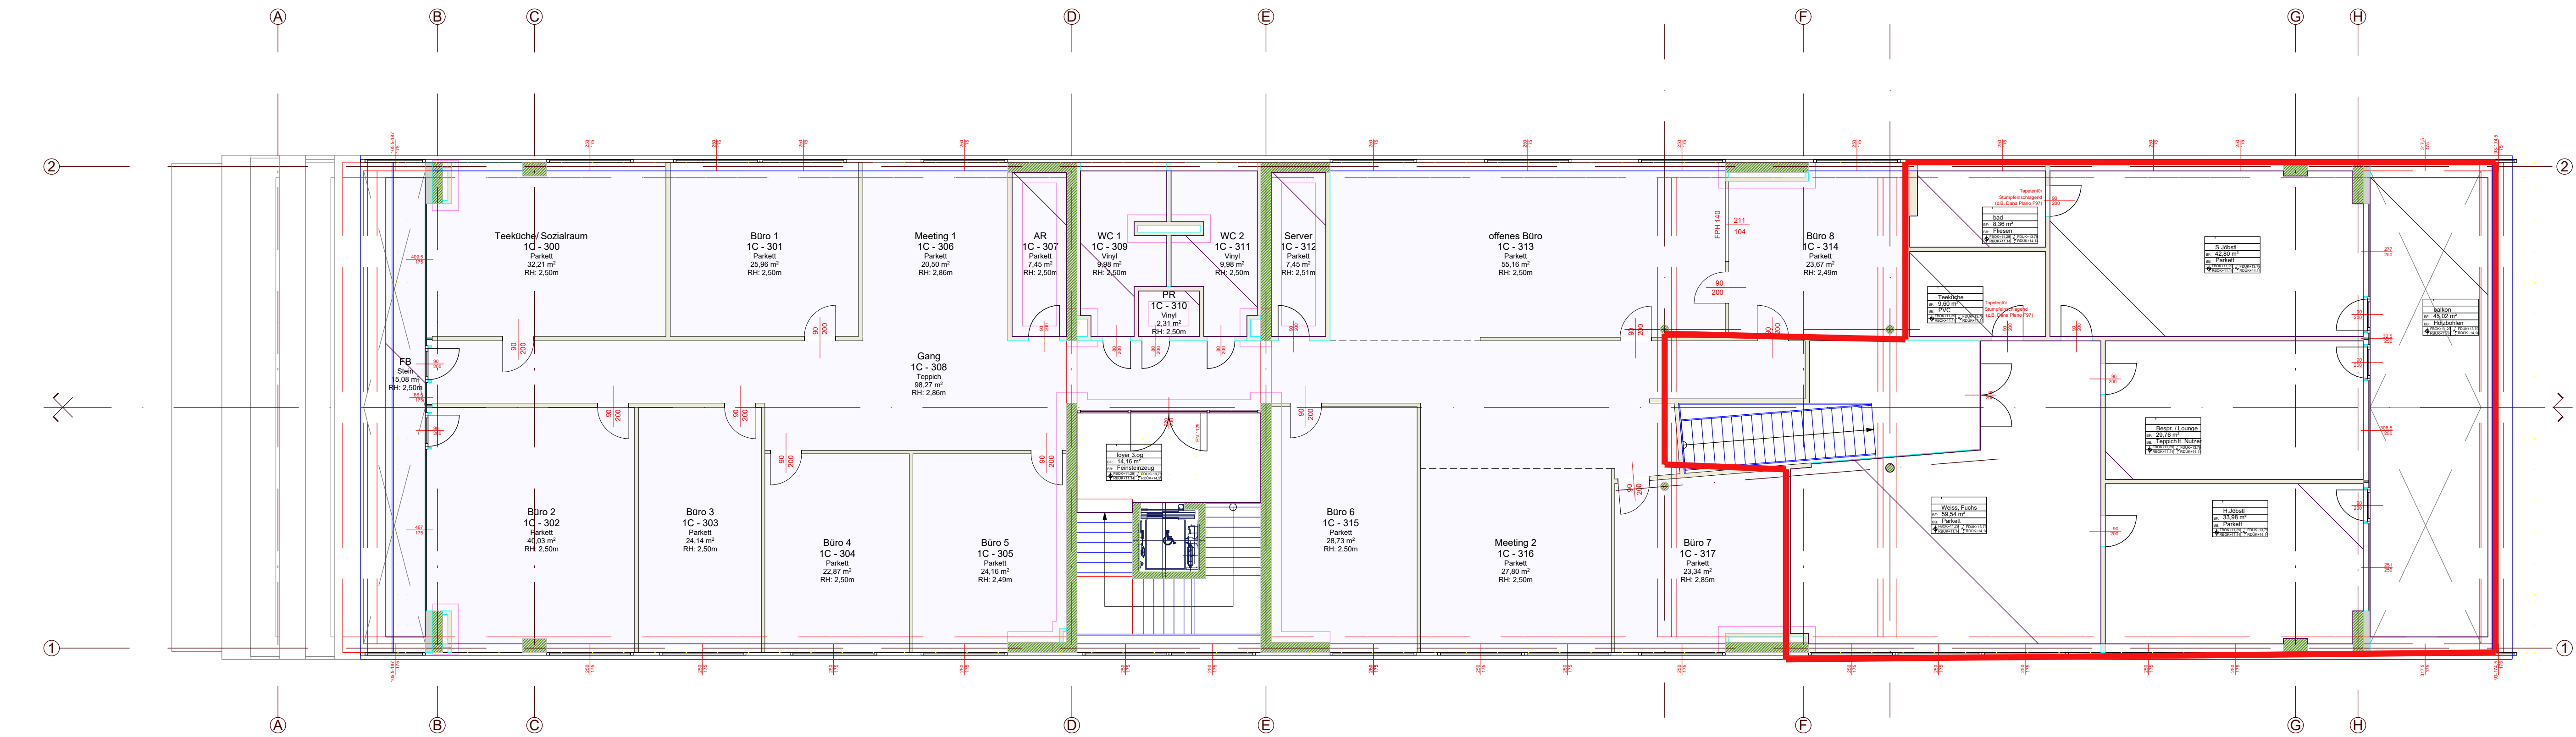
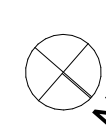


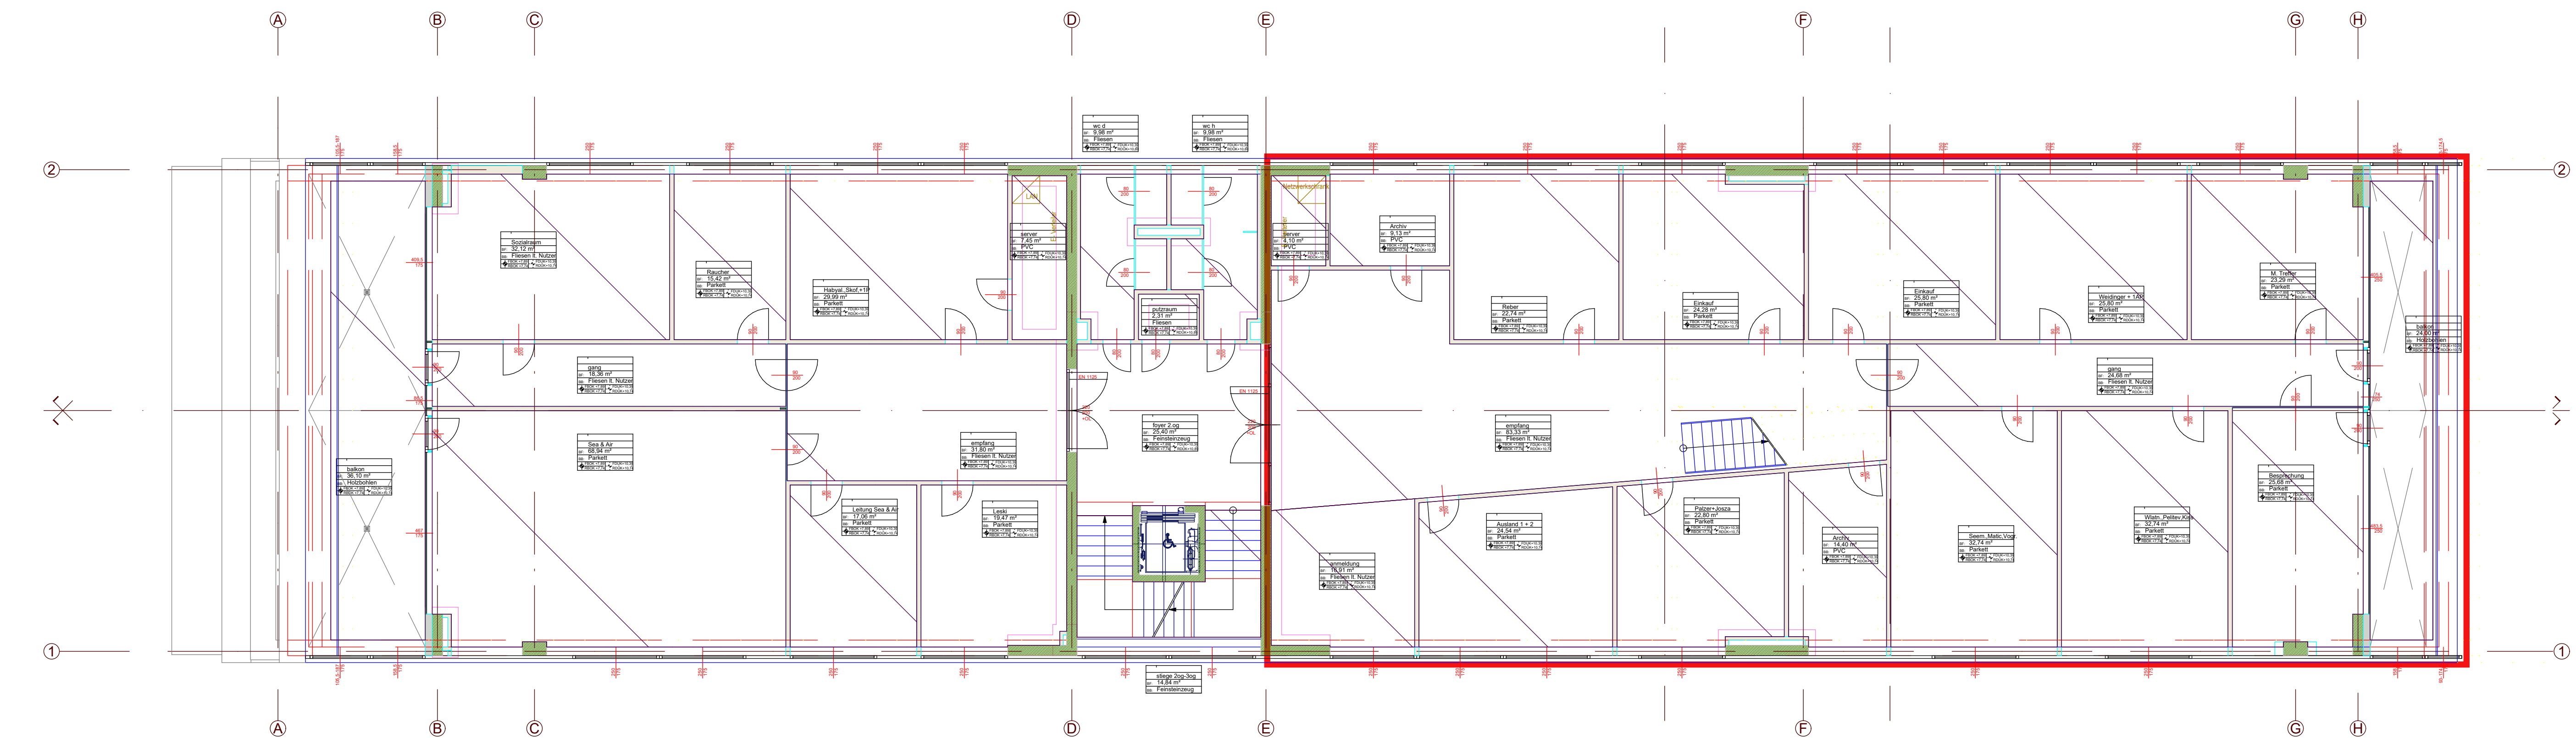

 **Obergeschoss 3**
1:100

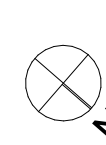

 **Obergeschoss 2**
1:100

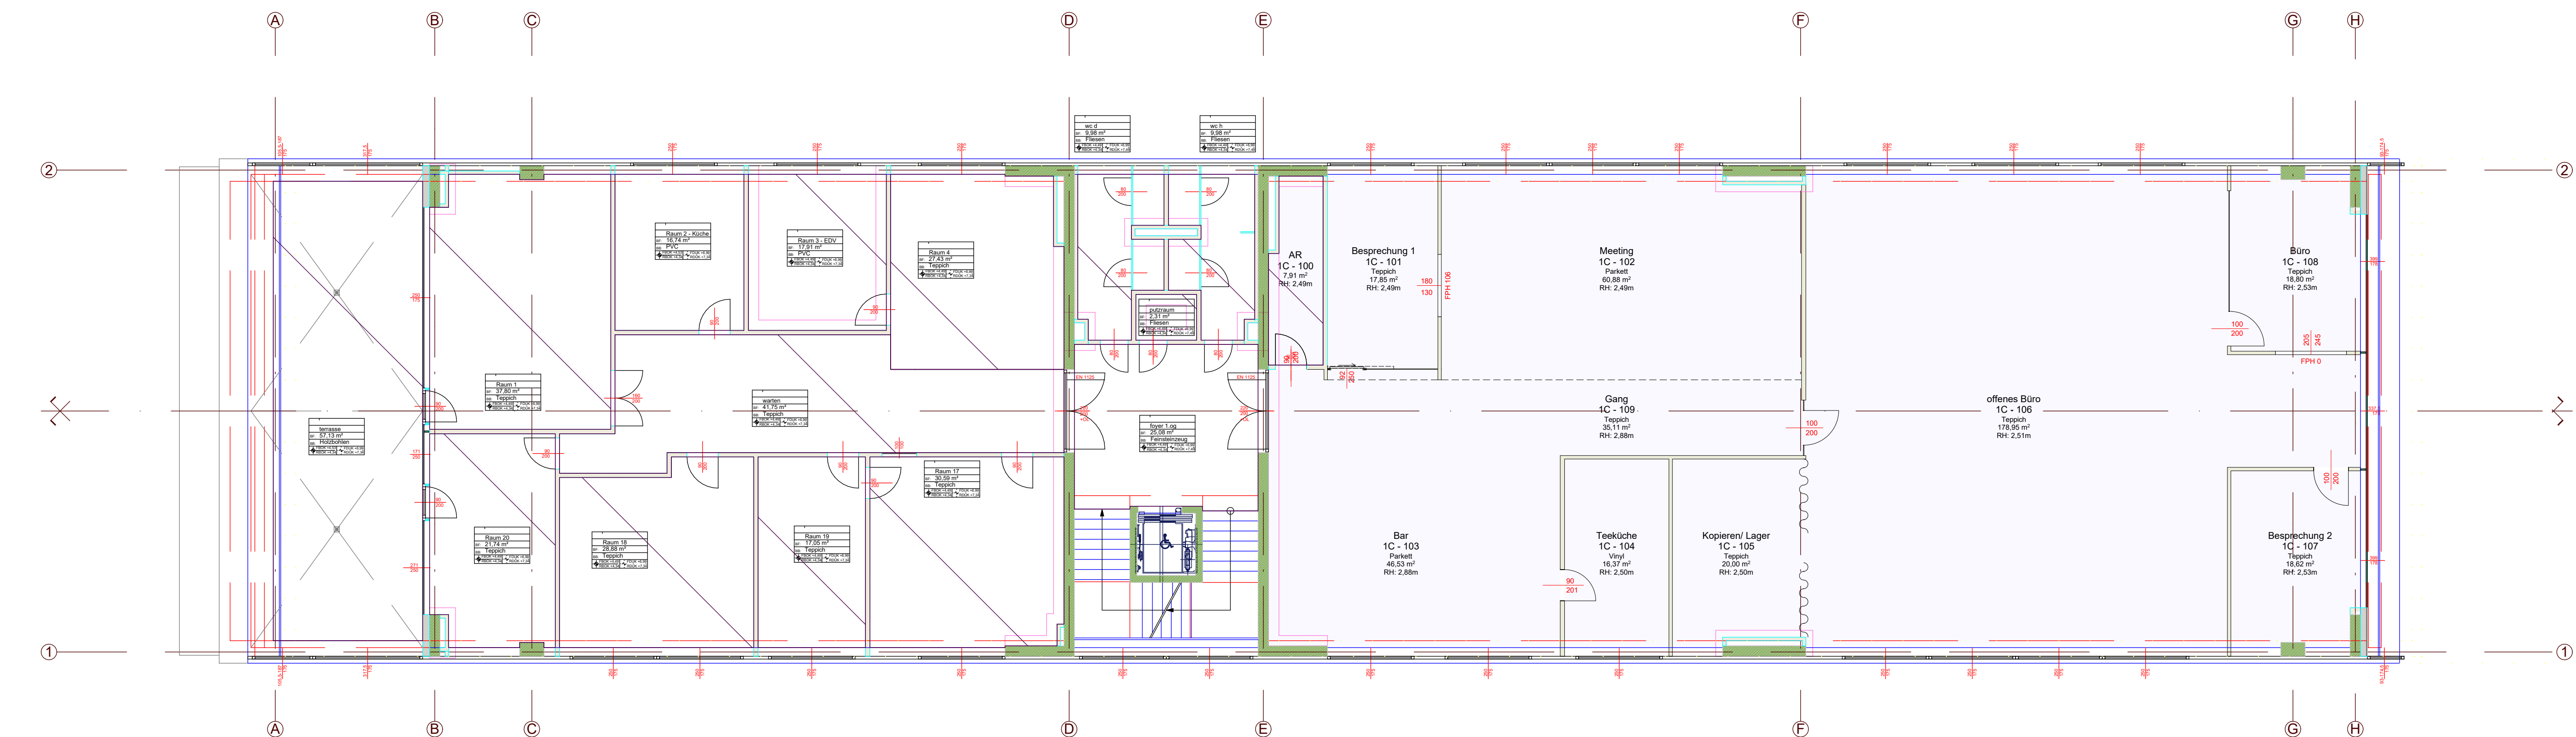

 **Obergeschoss 1**
1:100

Projekt 2522 - CCG Am Terminal 1c Bestandsplan			
Planinhalt Obergeschoss 1 u Obergeschoss 3		Graf-Nr. 880/7	
Maßstab 1:100		Eintragszahl 1440	
Plangröße 89x89cm		Katastralgemeinde 63292 Wernsdorf	
Gezeichnet von		Graf-Größe	
Projektadresse		Am Terminal 1c 6402 Wernsdorf	
Plan-Nr. 2522.11-13.BEST		Erstausgabe-Datum 10.10.2025	
		Austausch-Datum	