


Reitenhaslachergasse 16/28

Bestandsplan



Planstand 01.06.22

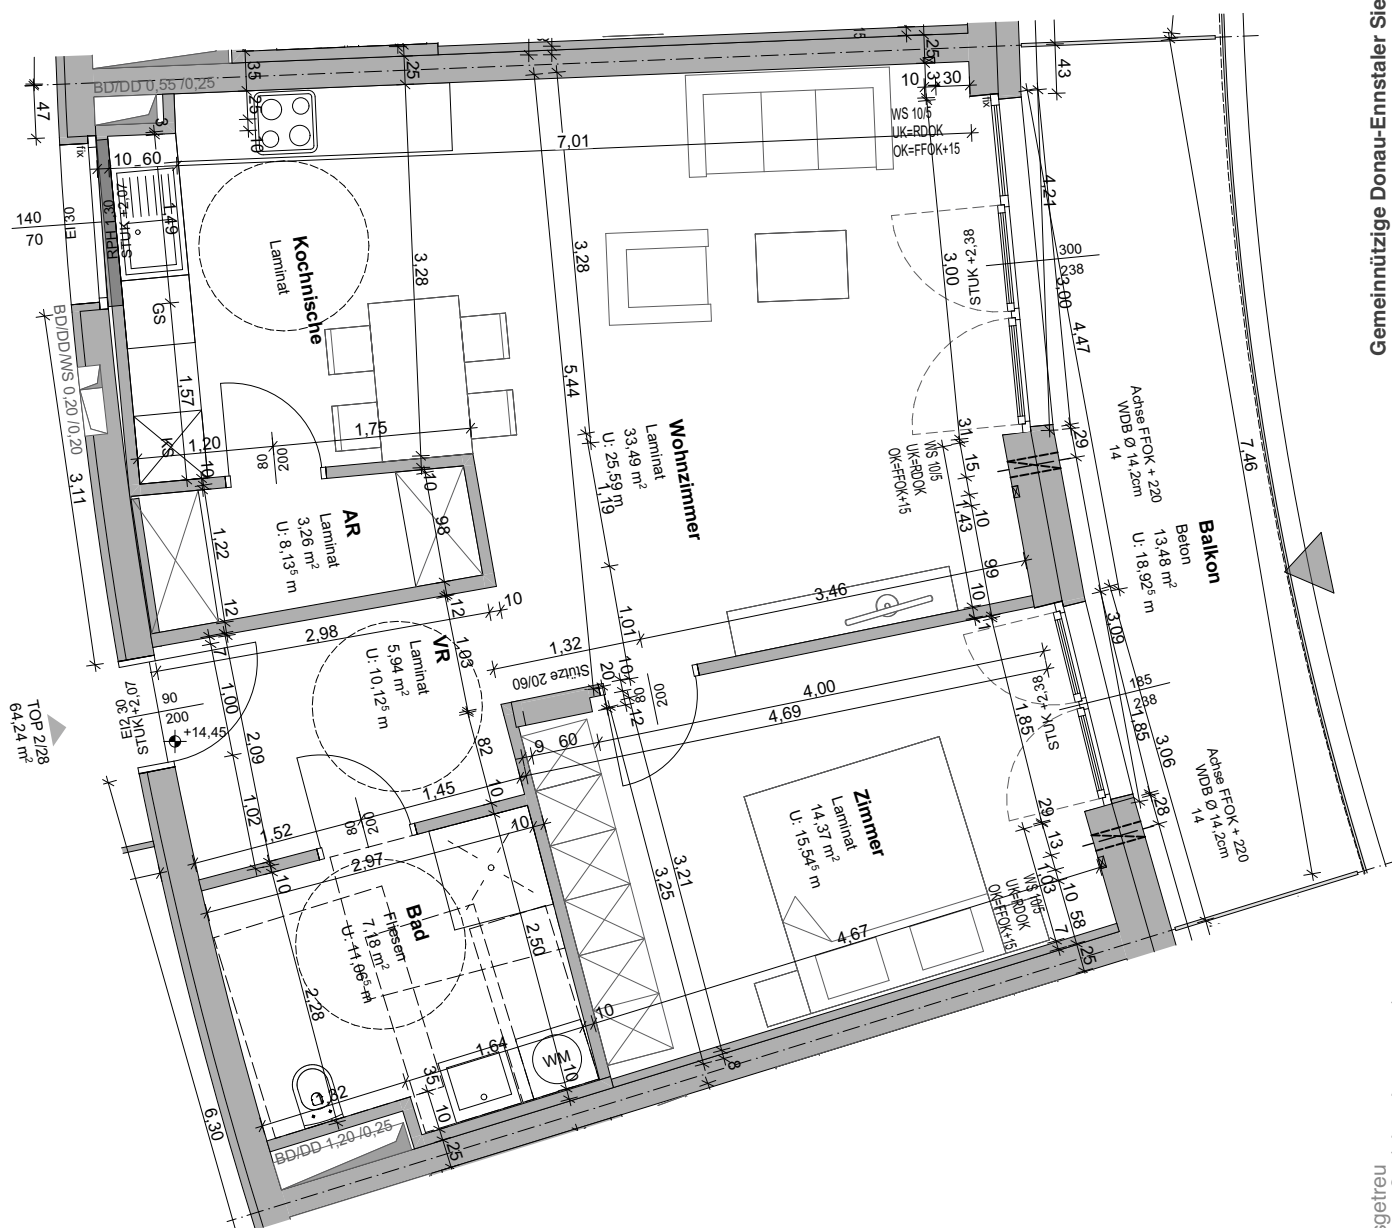

Gemeinnützige Donau-Ennstaler Siedlungs-Aktiengesellschaft
Bahnzeile 1, 3500 Krems
Tel. 02732 / 83393

Darstellung nicht maßstabsgetreu
Alle Planmaße sind Rohbaumaße (ohne Innenputz)
Für Einbaumöbel sind Naturmaße zu nehmen.

