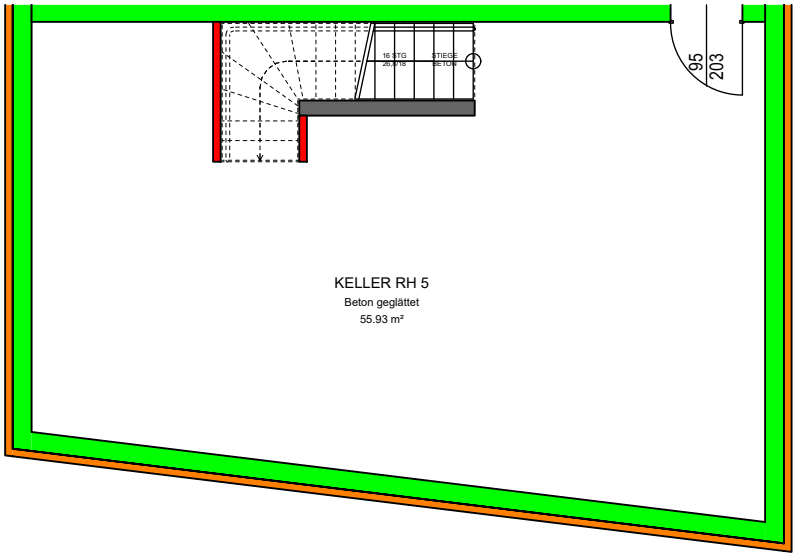


KELLERGESCHOSS

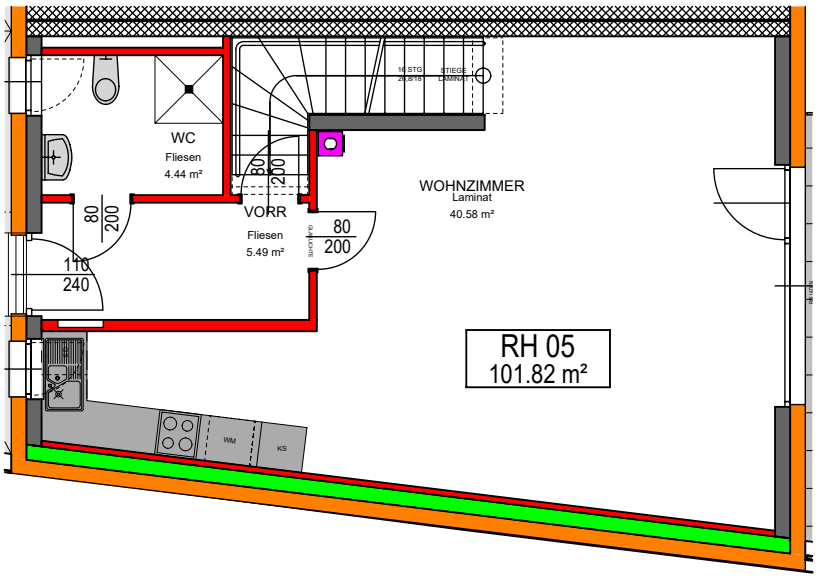


ERDGESCHOSS

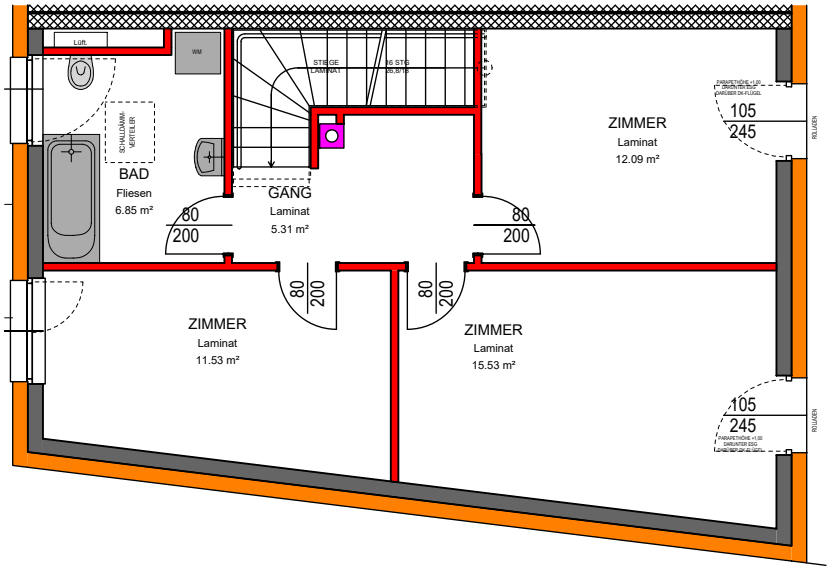


1. OBERGESCHOSS

# WOHNHAUSANLAGE PYHRA II
# BESTANDSPLAN KG / EG / 1. OG
# BAUTEIL B RH 5

STAND: 2020-11-02

MASSSTAB 1:100, ROHBAUMASSE

TEAM-PLAN
HOCHBAUPLANUNGSGES. M. B. H.
3500 Krems, Schillerstraße 17
Tel. 0 27 32 / 7 27 47 · Fax DW 14 · Mail: office@teamplan.at